PL 11

Escorteurs rapides

L'ALSACIEN
LE PROVENCAL. LE VENDEEN

Construits sur les plans du Service Technique des Constructions et Armes Navales

PLAN DES EMMENAGEMENTS

COUPES LONGITUDINALE ET HORIZONTALES

Conforme à l'exécution

Echelle : 1/100

COUPE LONGITUDINALE PAR L'AXE

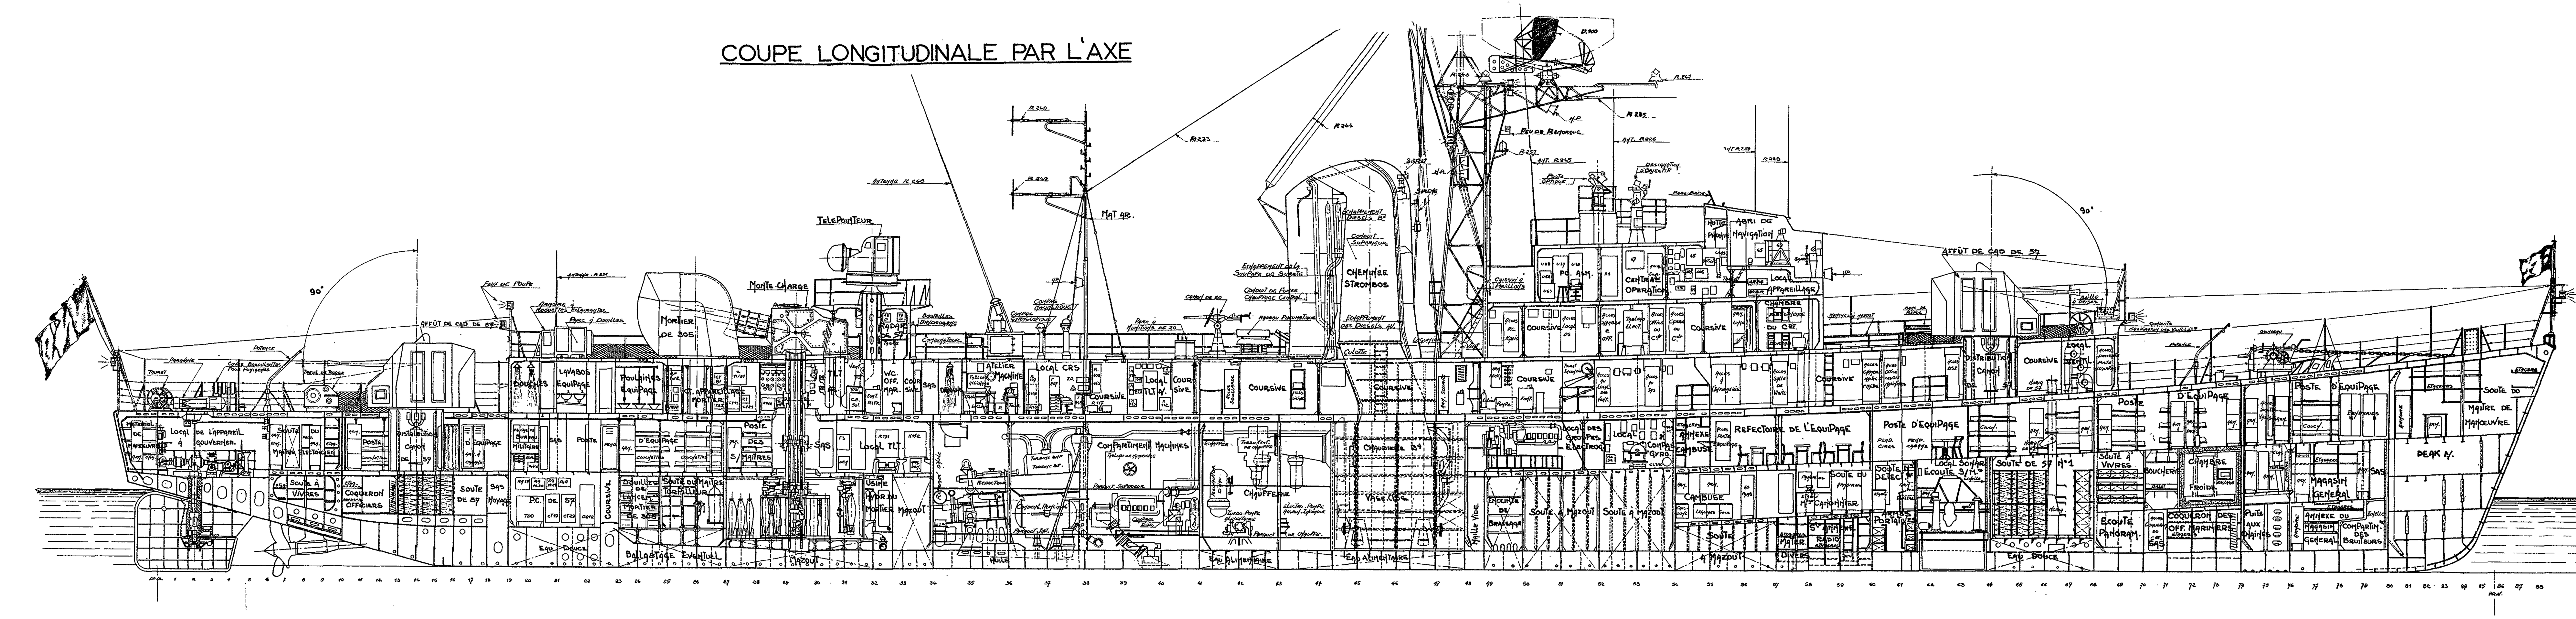

PONT PRINCIPAL

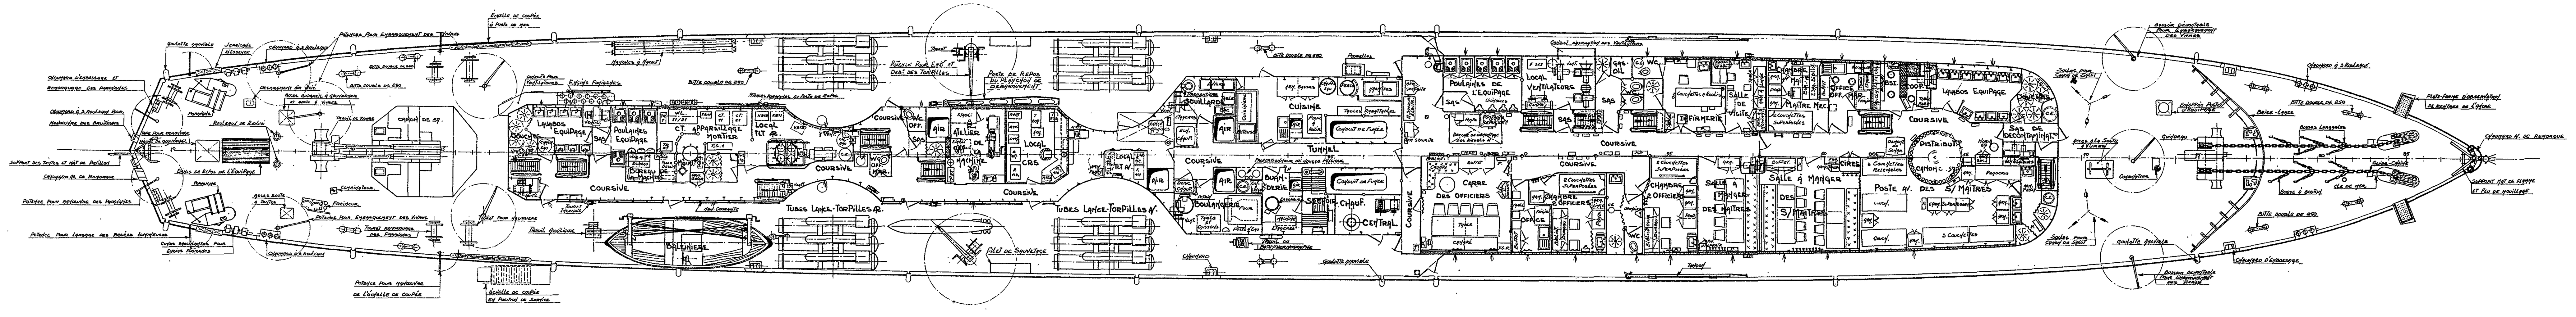

PONT DES LOGEMENTS

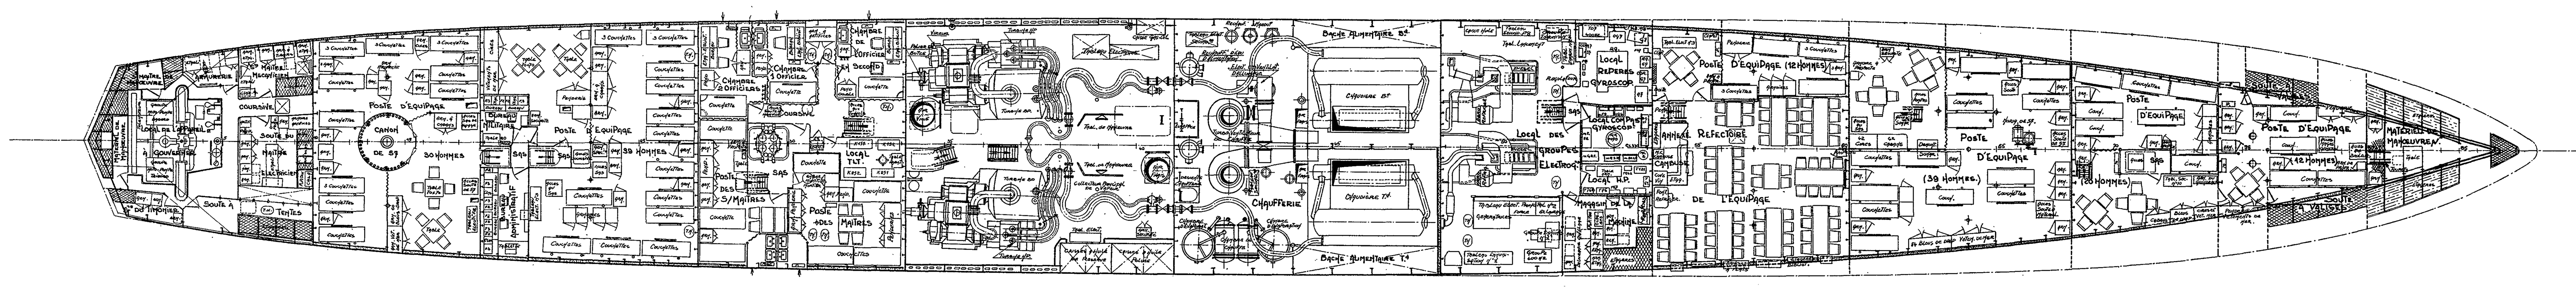

COUPE A LA FLOTTAISON

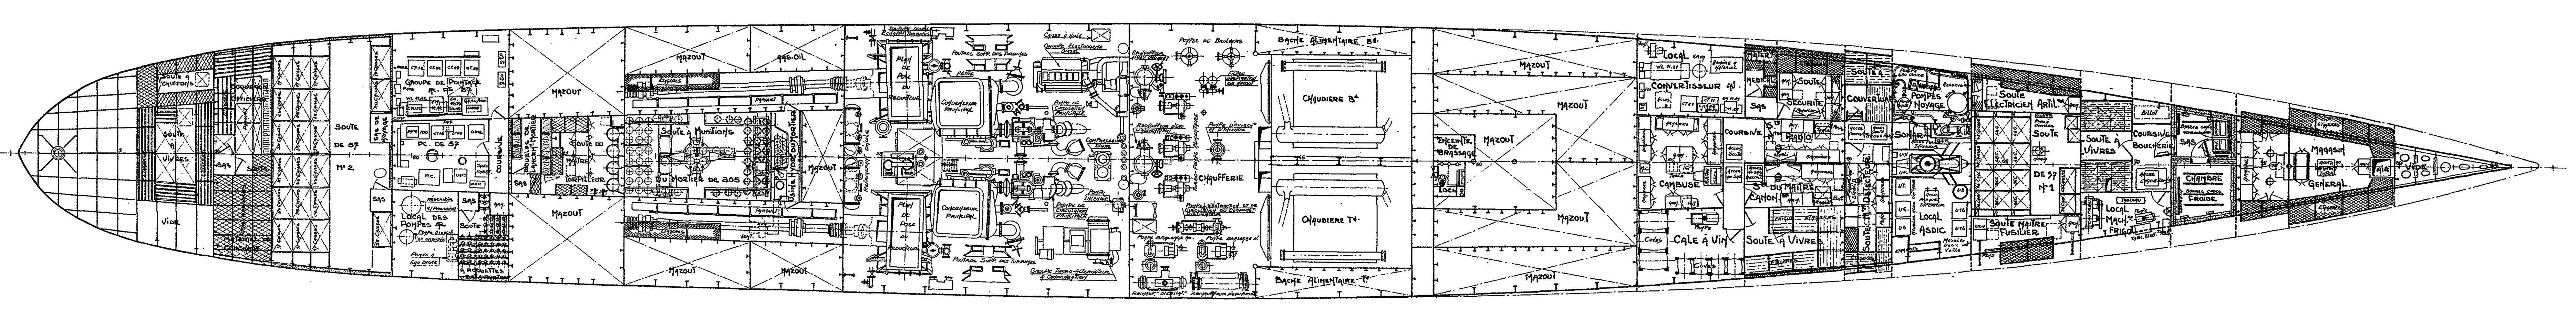

SOUTE A MUNITIONS DE 305

Solution "Carrousel" applicable à l'escorteur "LE VENDEEN"

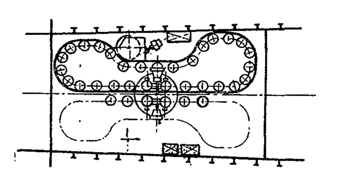

PASSERELLES INFERIEURE ET FERMEE

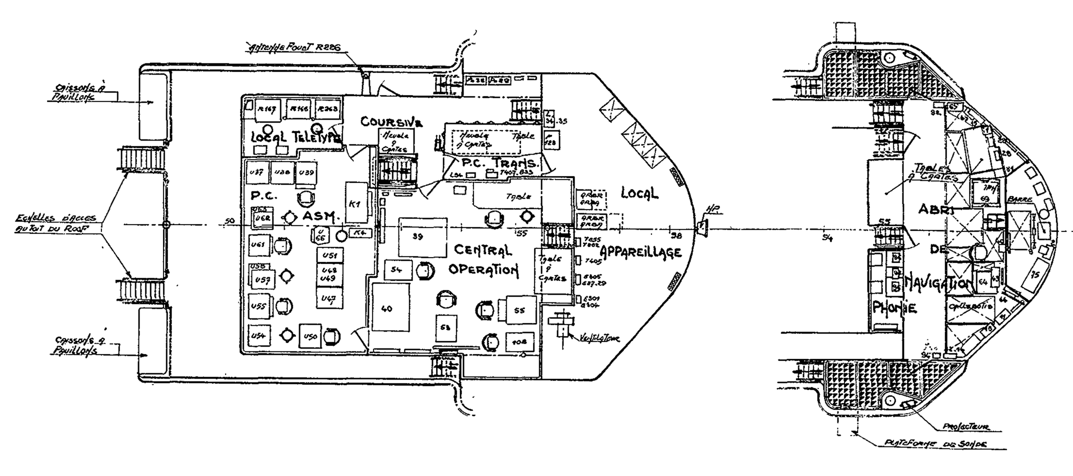

PASSERELLE SUPERIEURE

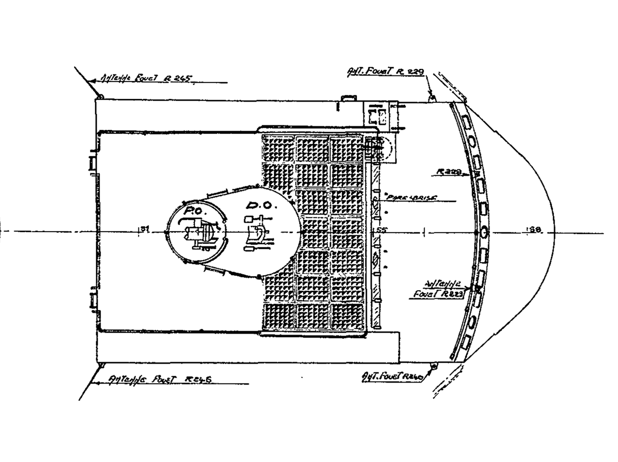

DESSUS DU ROOF ARRIERE

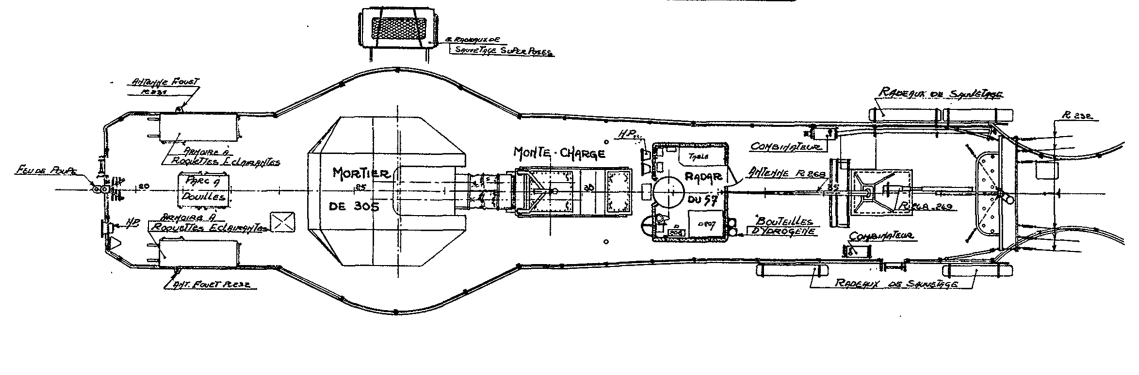

DESSUS DES ROOFS AVANT ET MILIEU

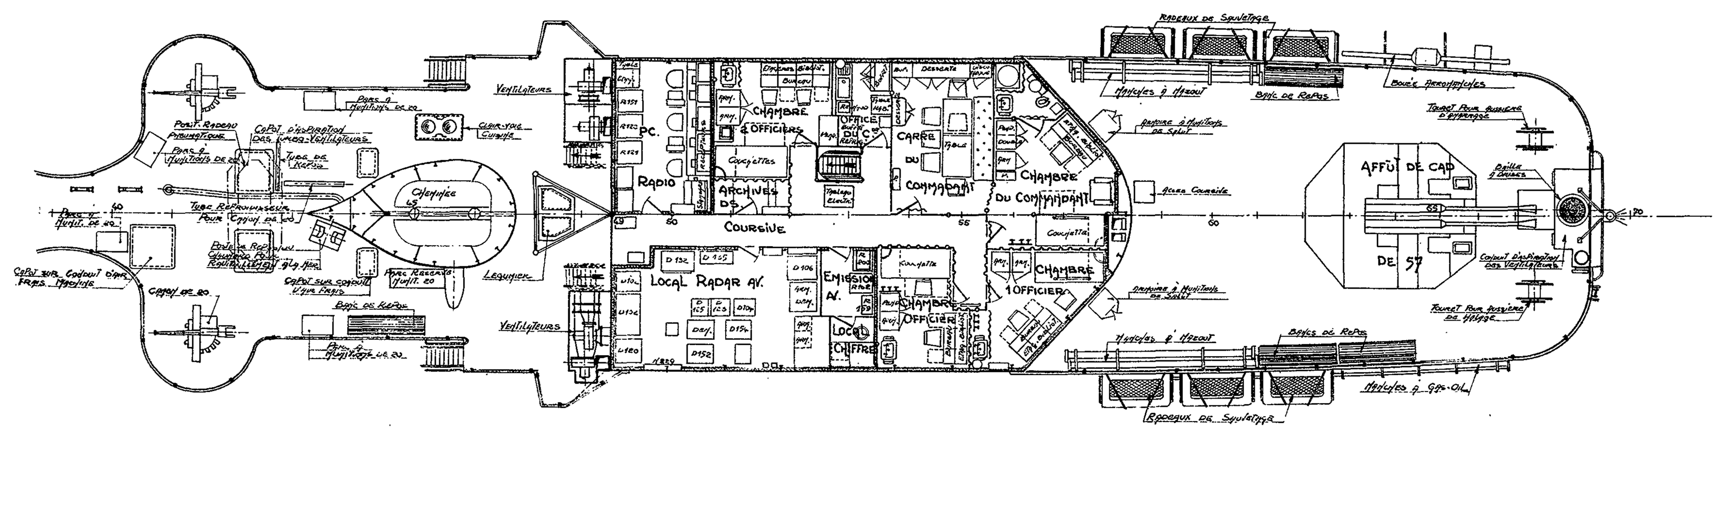

PLATEFORME AVANT

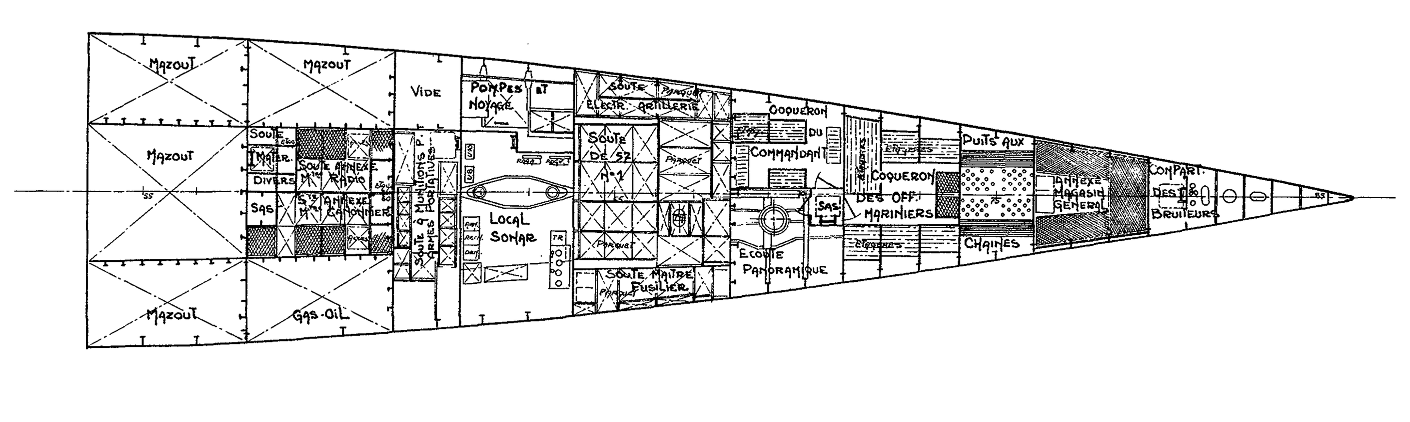

Lorient le 10 janvier 1961
L'Ingénieur en Chef
du Genie Maritime PASCAL

L'Ingénieur en Chef
du Genie Maritime PICARD
Chef de la Section des Constions Neuves

L'Ingénieur Général
du Genie Maritime CASTELLAN
Directeur des Constructions et Armes Navales